

# Bauaufnahme


## Hotel Monika - Schulstr. 200b

## 2271/3 u. 2270 - KG Gaschurn

		- ART UND TRAGFÄHIGKEIT VON MATERIALIEN SIND ZU ÜBERPRÜFEN !
		- WANDSTÄRKEN: VOR BEGINN VON ARBEITEN SIND NATURMASSE ZU NEHMEN !!
		- BESONDERS IM BEREICH VON HOLZVERKLEIDUNGEN !!
		- ROHDECKENSTÄRKEN AUF GRUND UNTERSCHIEDLICHER BODENAUFBAUTEN !!
		- NICHT EINGEARBEITET !!
		- TURMASSE SIND DURCHGANGSLICHTEN
		- FENSTERMASSE ENTSPRECHEN DEN FENSTERSOCKMASSEN
DUK.	DECKENUNTERKANTE	
RH.	RAUMHÖHE	
PH.	PARAPETHÖHE	
STUK.	STURZUNTERKANTE	
OK.	OBERKANTE	
WH.	WANDHÖHE	
MH.	MAUEROBERKANTE / HÖHE	
BEH=	GEWÖLBENDHÖHE / BOGENENDHÖHE	
BAH=	GEWÖLBEANFANGSHÖHE / BOGENANFANGSHÖHE	
FAH=	FENSTERANFANGSHÖHE BEI SCHRÄGEN BRÜSTUNGEN	
0.00	HÖHENKOTE BEZUGSPUNKT – absolute Meereshöhe	BODEN bzw. PODESTHÖHEN
0.00	HÖHENKOTE BEZUGSPUNKT – absolute Meereshöhe	BÖGEN / GEWÖLBE / STÜRZE

O  
G  
C

Plan Nr.:	Ausführung:	Masstab	GZ:	Datum:
5547-OG3/09	1.	1:100	5547/09	27.01.2010

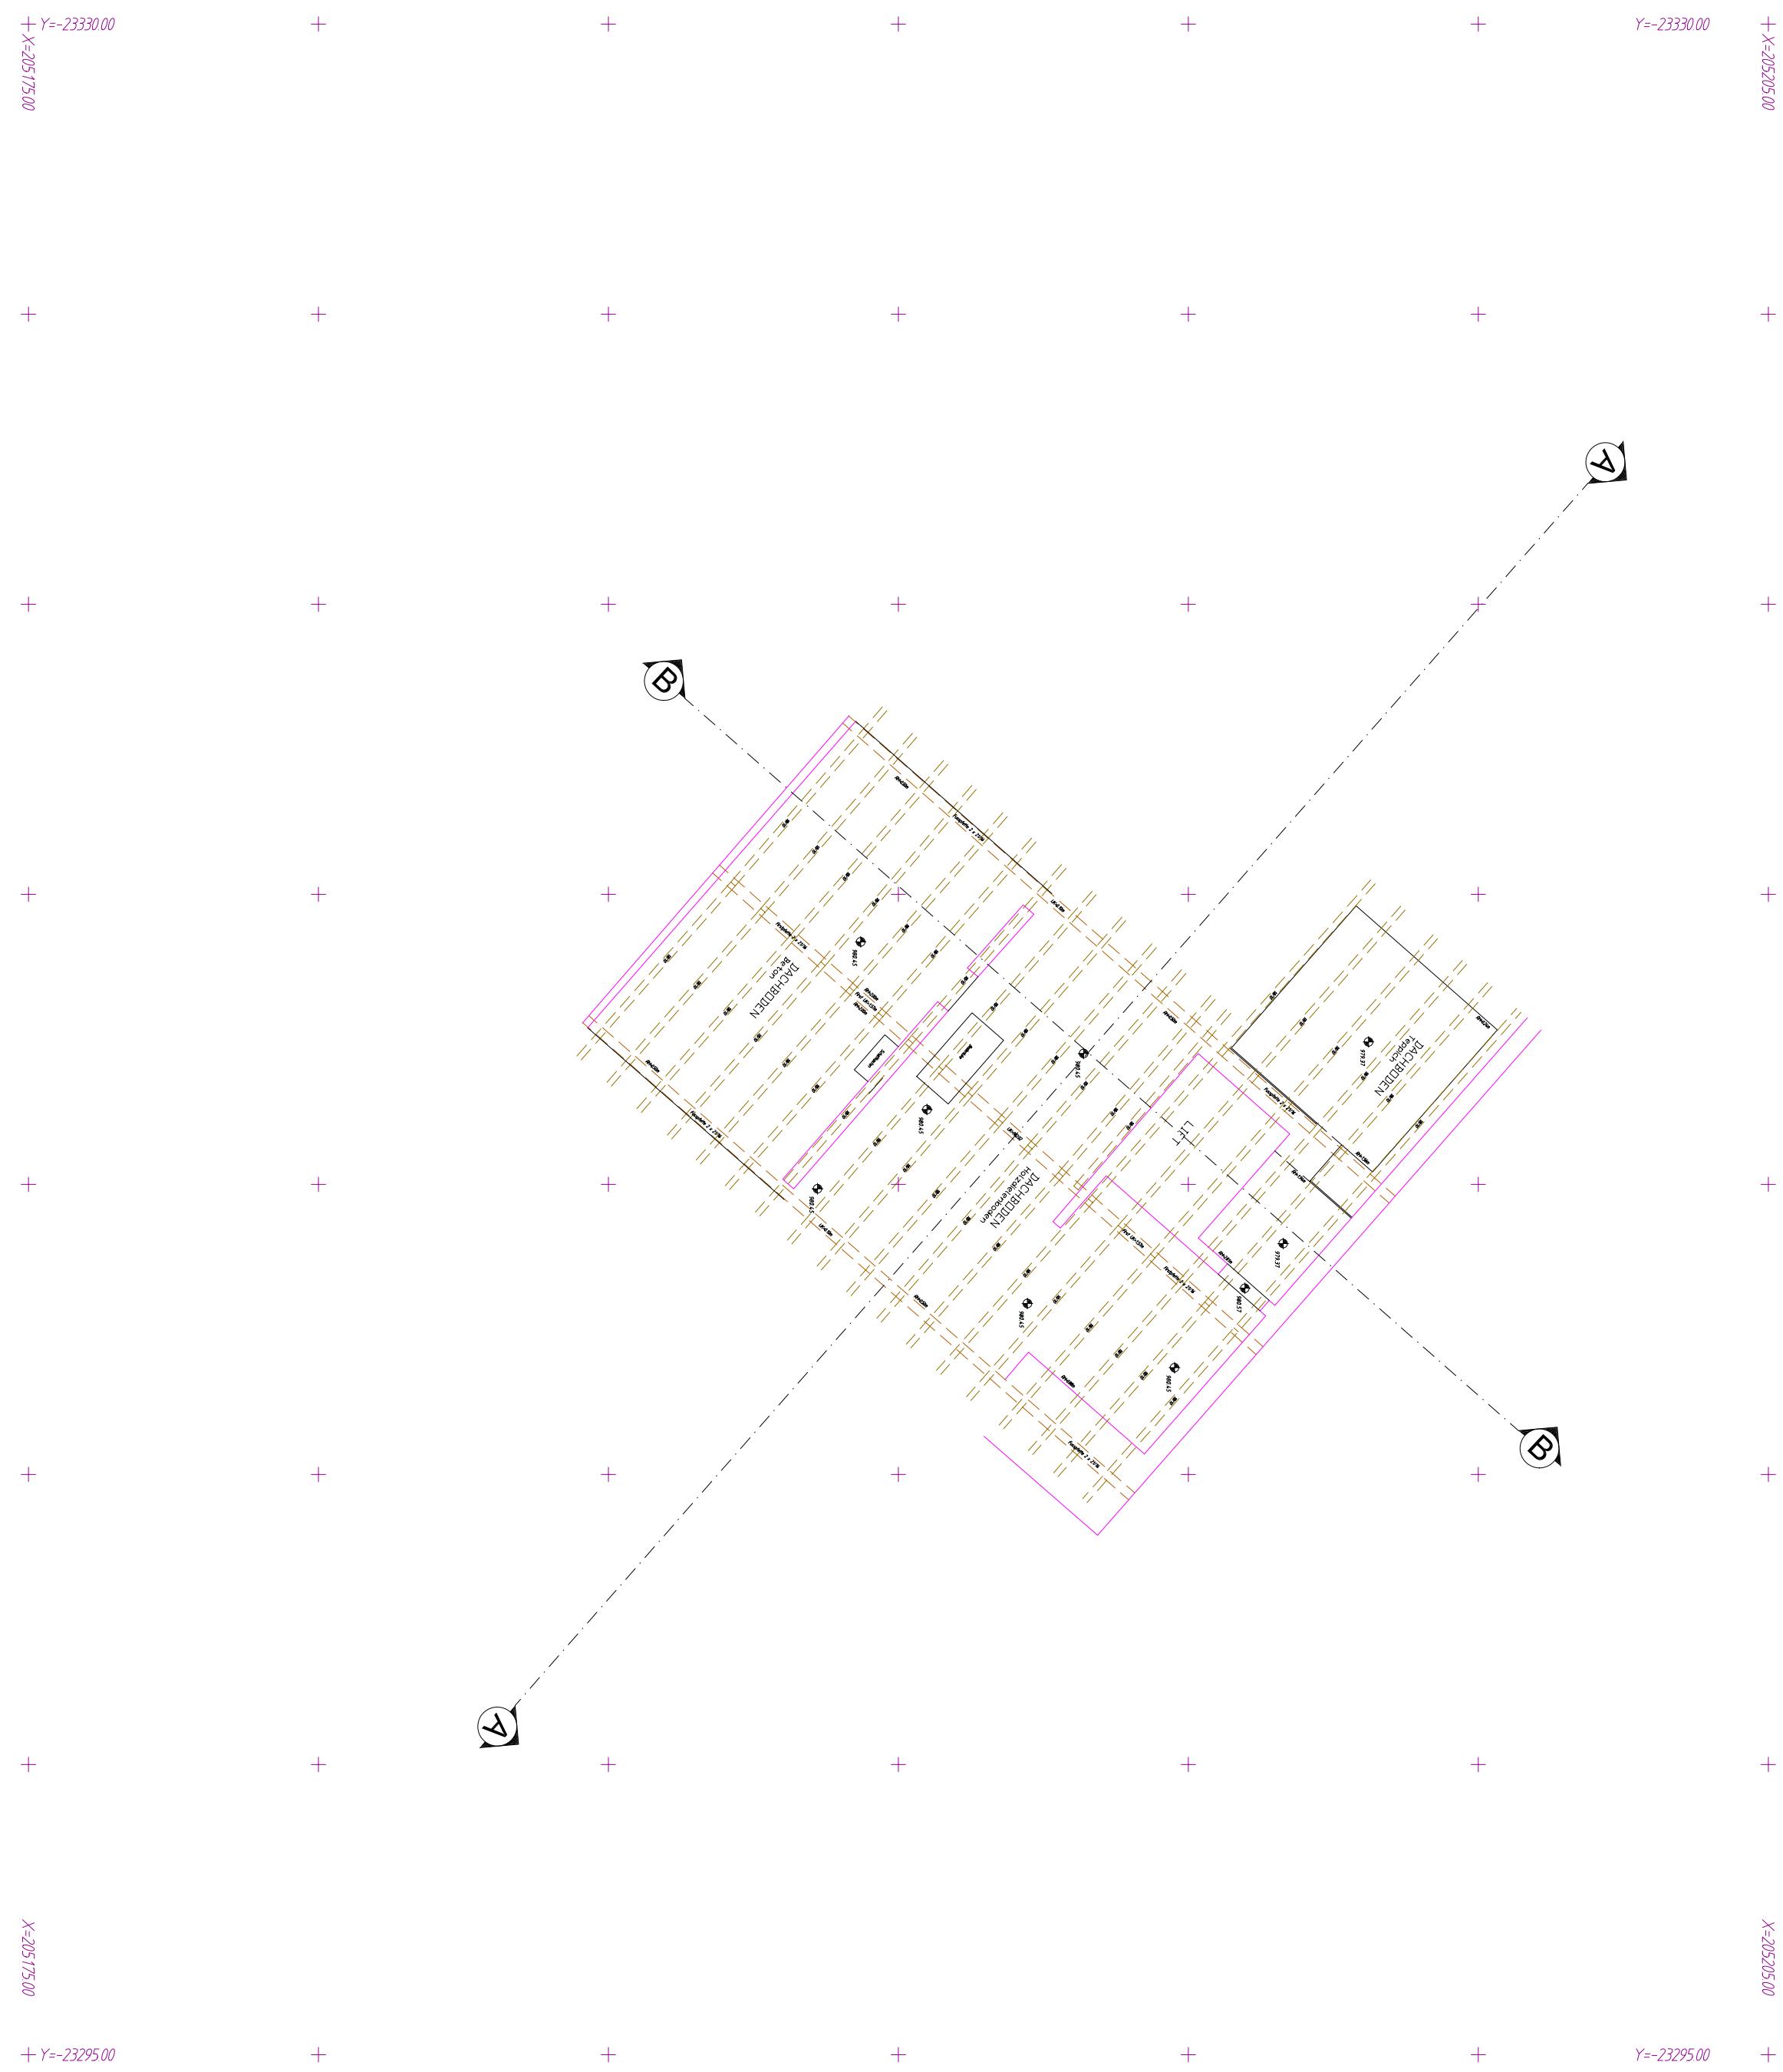


Bauaufnahme  
otel Monika - Schulstr. 200b  
2271/3 u. 2270 - KG Gaschurn

	<ul style="list-style-type: none"> <li>– ART UND TRAGFÄHIGKEIT VON MATERIALIEN SIND ZU ÜBERPRÜFEN !</li> <li>– WANDSTÄRKEN: VOR BEGINN VON ARBEITEN SIND NATURMASSE ZU NEHMEN !! BESONDERS IM BEREICH VON HOLZVERKLEIDUNGEN !!</li> <li>– ROHDECKENSTÄRKEN AUF GRUND UNTERSCHIEDLICHER BODENAUFBAUTEN !! NICHT EINGEARBETET !!</li> <li>– TÜRMASSE SIND DURCHGÄNGLICHEN FENSTERMASSE ENTSPRECHEN DEN FENSTERSOCKMASSEN</li> </ul>
 0.00	<p>DUK. DECKENUNTERKANTE</p> <p>RH. RAUMHÖHE</p> <p>PH. PARAPETHÖHE</p> <p>STUK. STURZUNTERKANTE</p> <p>OK. OBERKANTE</p> <p>WH. WANDHÖHE</p> <p>MH. MAUEROBERKANTE / HÖHE</p> <p>BEH= GEWÖLBEENDHÖHE / BOGENENDHÖHE</p> <p>BAH= GEWÖLBEANFANGSHÖHE / BOGENANFANGSHÖHE</p> <p>FAH= FENSTERANFANGSHÖHE BEI SCHRÄGEN BRÜSTUNGEN</p>
 0.00	<p>HÖHENKOTE BEZUGSPUNKT – absolute Meereshöhe</p> <p>BODEN bzw. PODESTHÖHEN</p> <p>HÖHENKOTE BEZUGSPUNKT – absolute Meereshöhe</p> <p>BÖGEN / GEWÖLBE / STÜRZE</p>

10

Plan Nr.:	Ausführung:	Masstab	GZ:	Datum:
5547-DG/09	1.	1:100	5547/09	27.01.2010



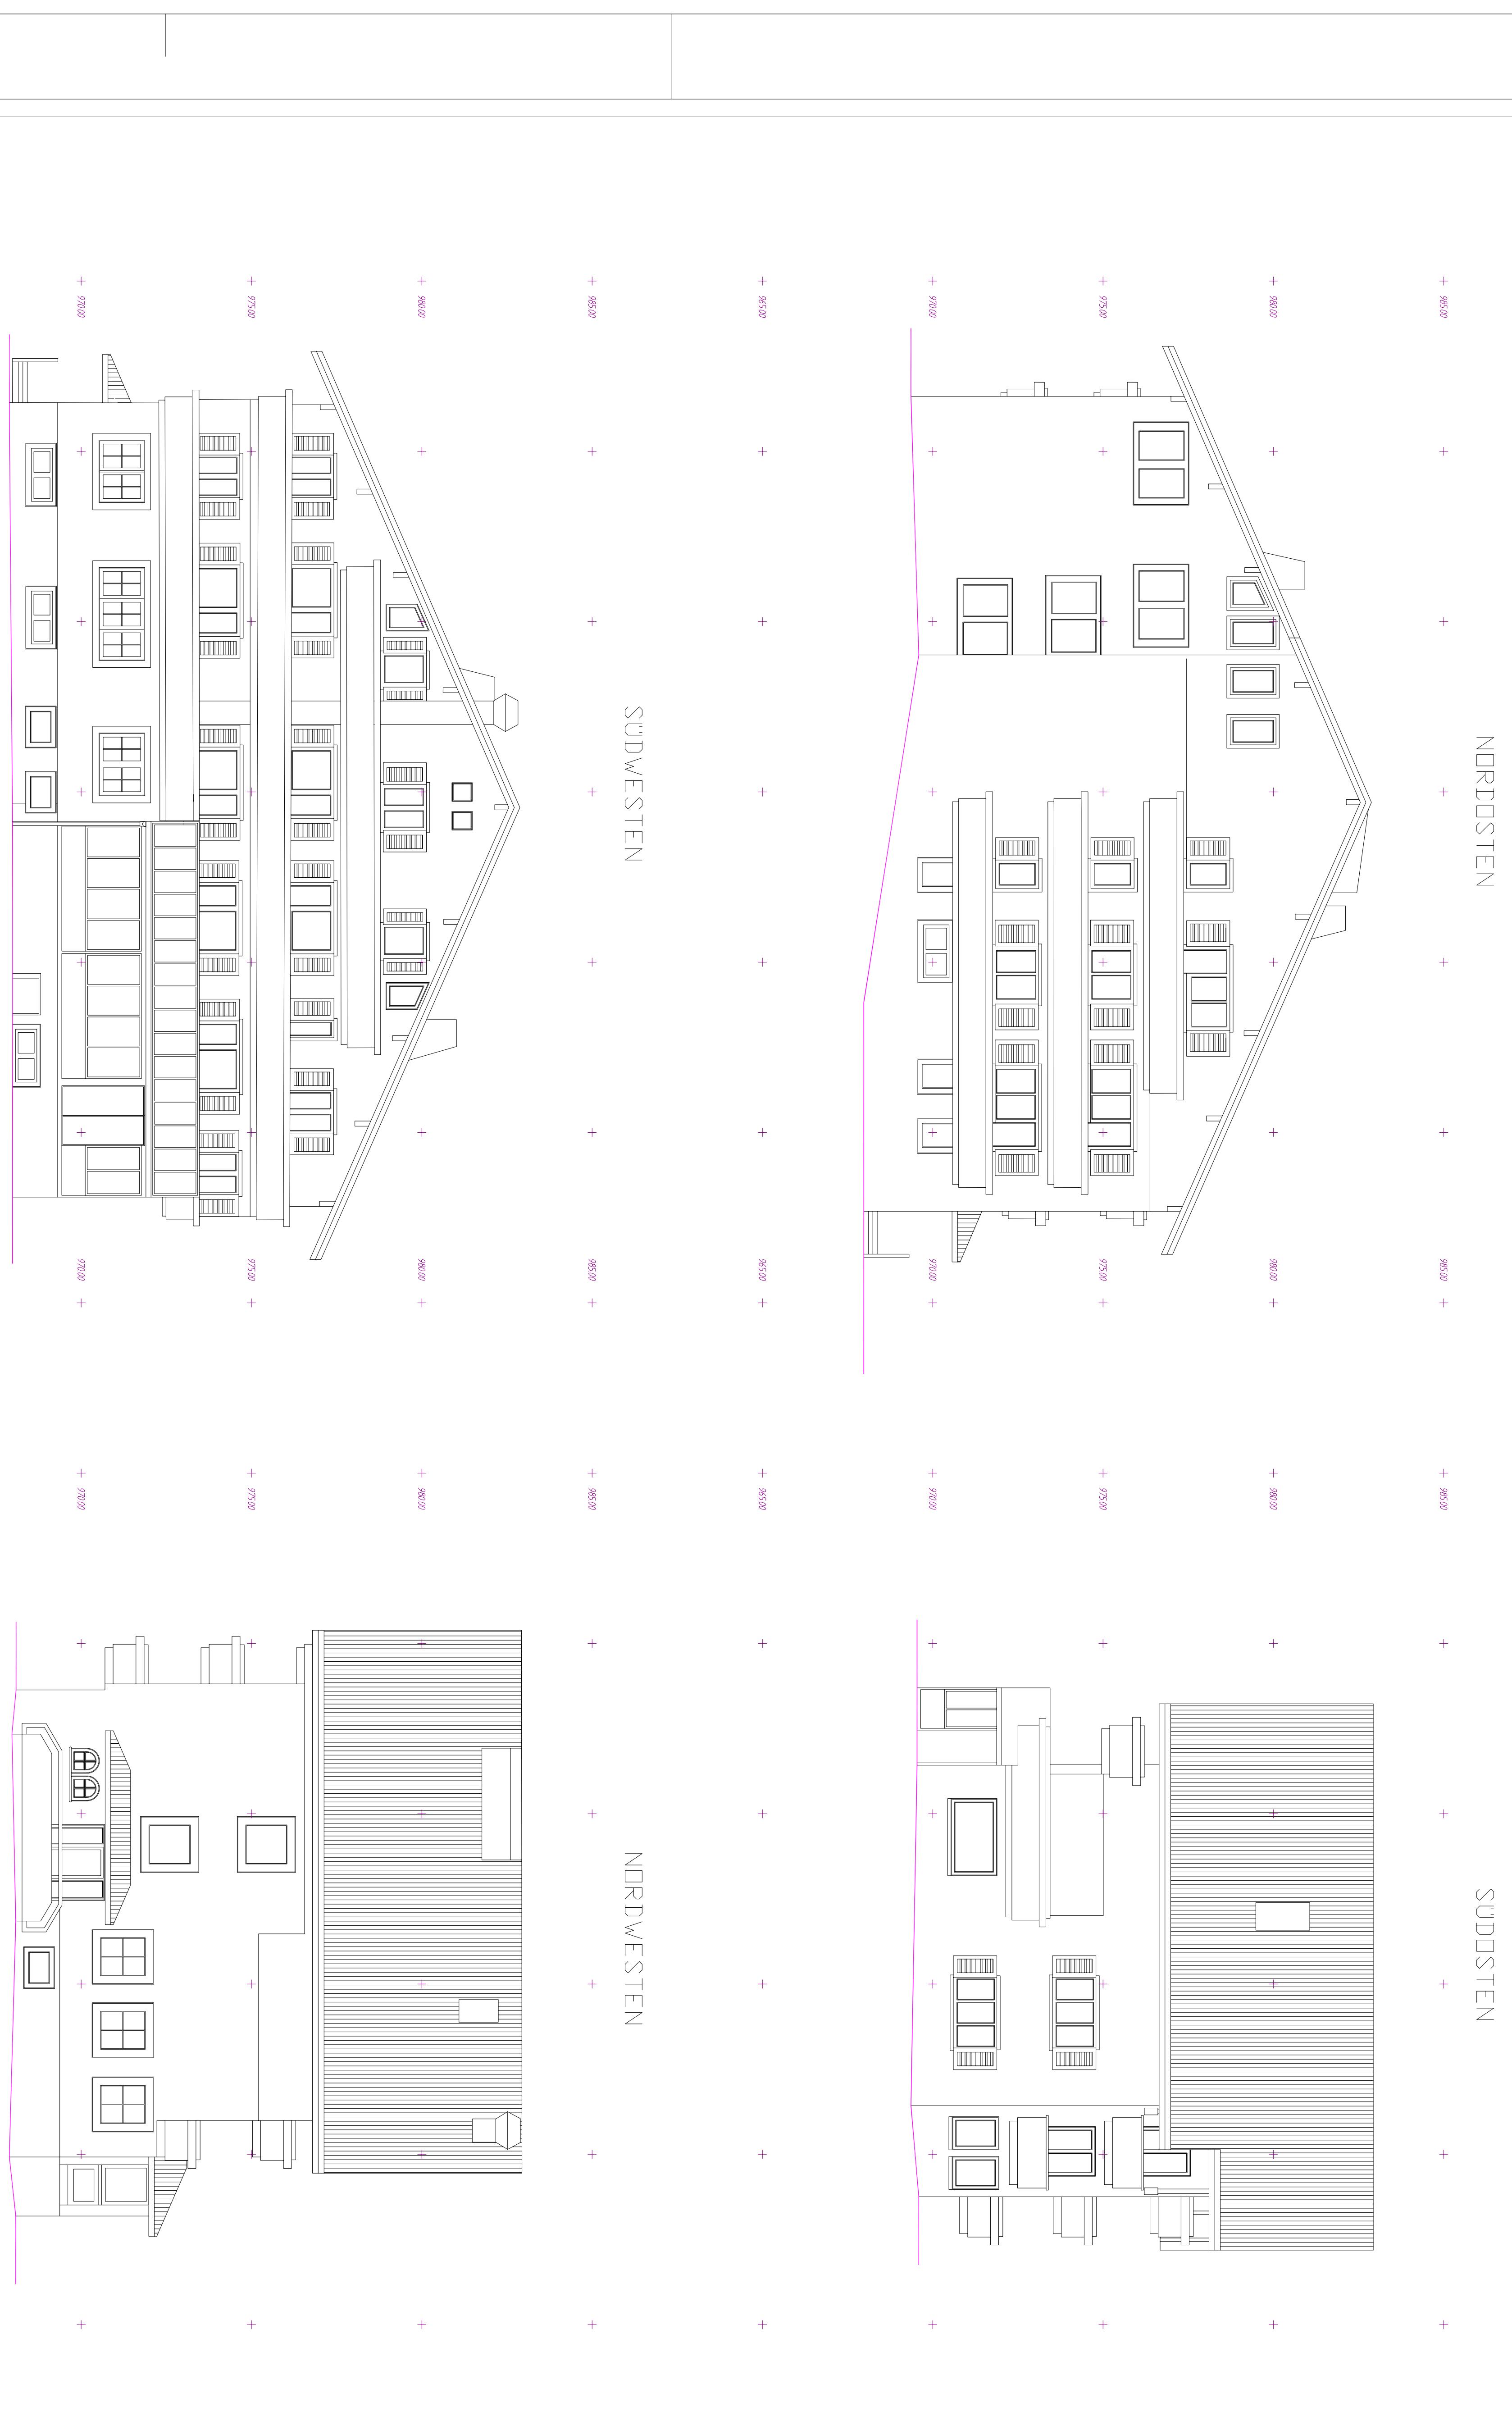


Hotel Monika - Schulstr. 200b  
2271/3 u. 2270 - KG Gaschur

Hotel Monika - Schulstr. 200b  
Gst. 2271/3 u. 2270 - KG Gaschur


	DUK. RH. PH. STUK. OK. W.H. MH. BAH=	DECKENUNTERKANTE RAUMHÖHE PARAPETHÖHE STURZUNTERKANTE OBERKANTE WANDHÖHE MAUEROBERKANTE / HÖHE GEWÖLBEENDHÖHE / BOGENENDHÖHE GEWÖLBEANFANGSHÖHE / BOGENANFANGSHÖHE FENSTERANFANGSHÖHE BEI SCHRÄGEN BRÜSTUNGEN
	HÖHENKOTE BEZUGSPUNKT – absolute Meereshöhe HÖHENKOTE BEZUGSPUNKT – absolute Meereshöhe	BODEN bzw. PODESTHÖHEN BÖGEN / GEWÖLBE / STÜRZE

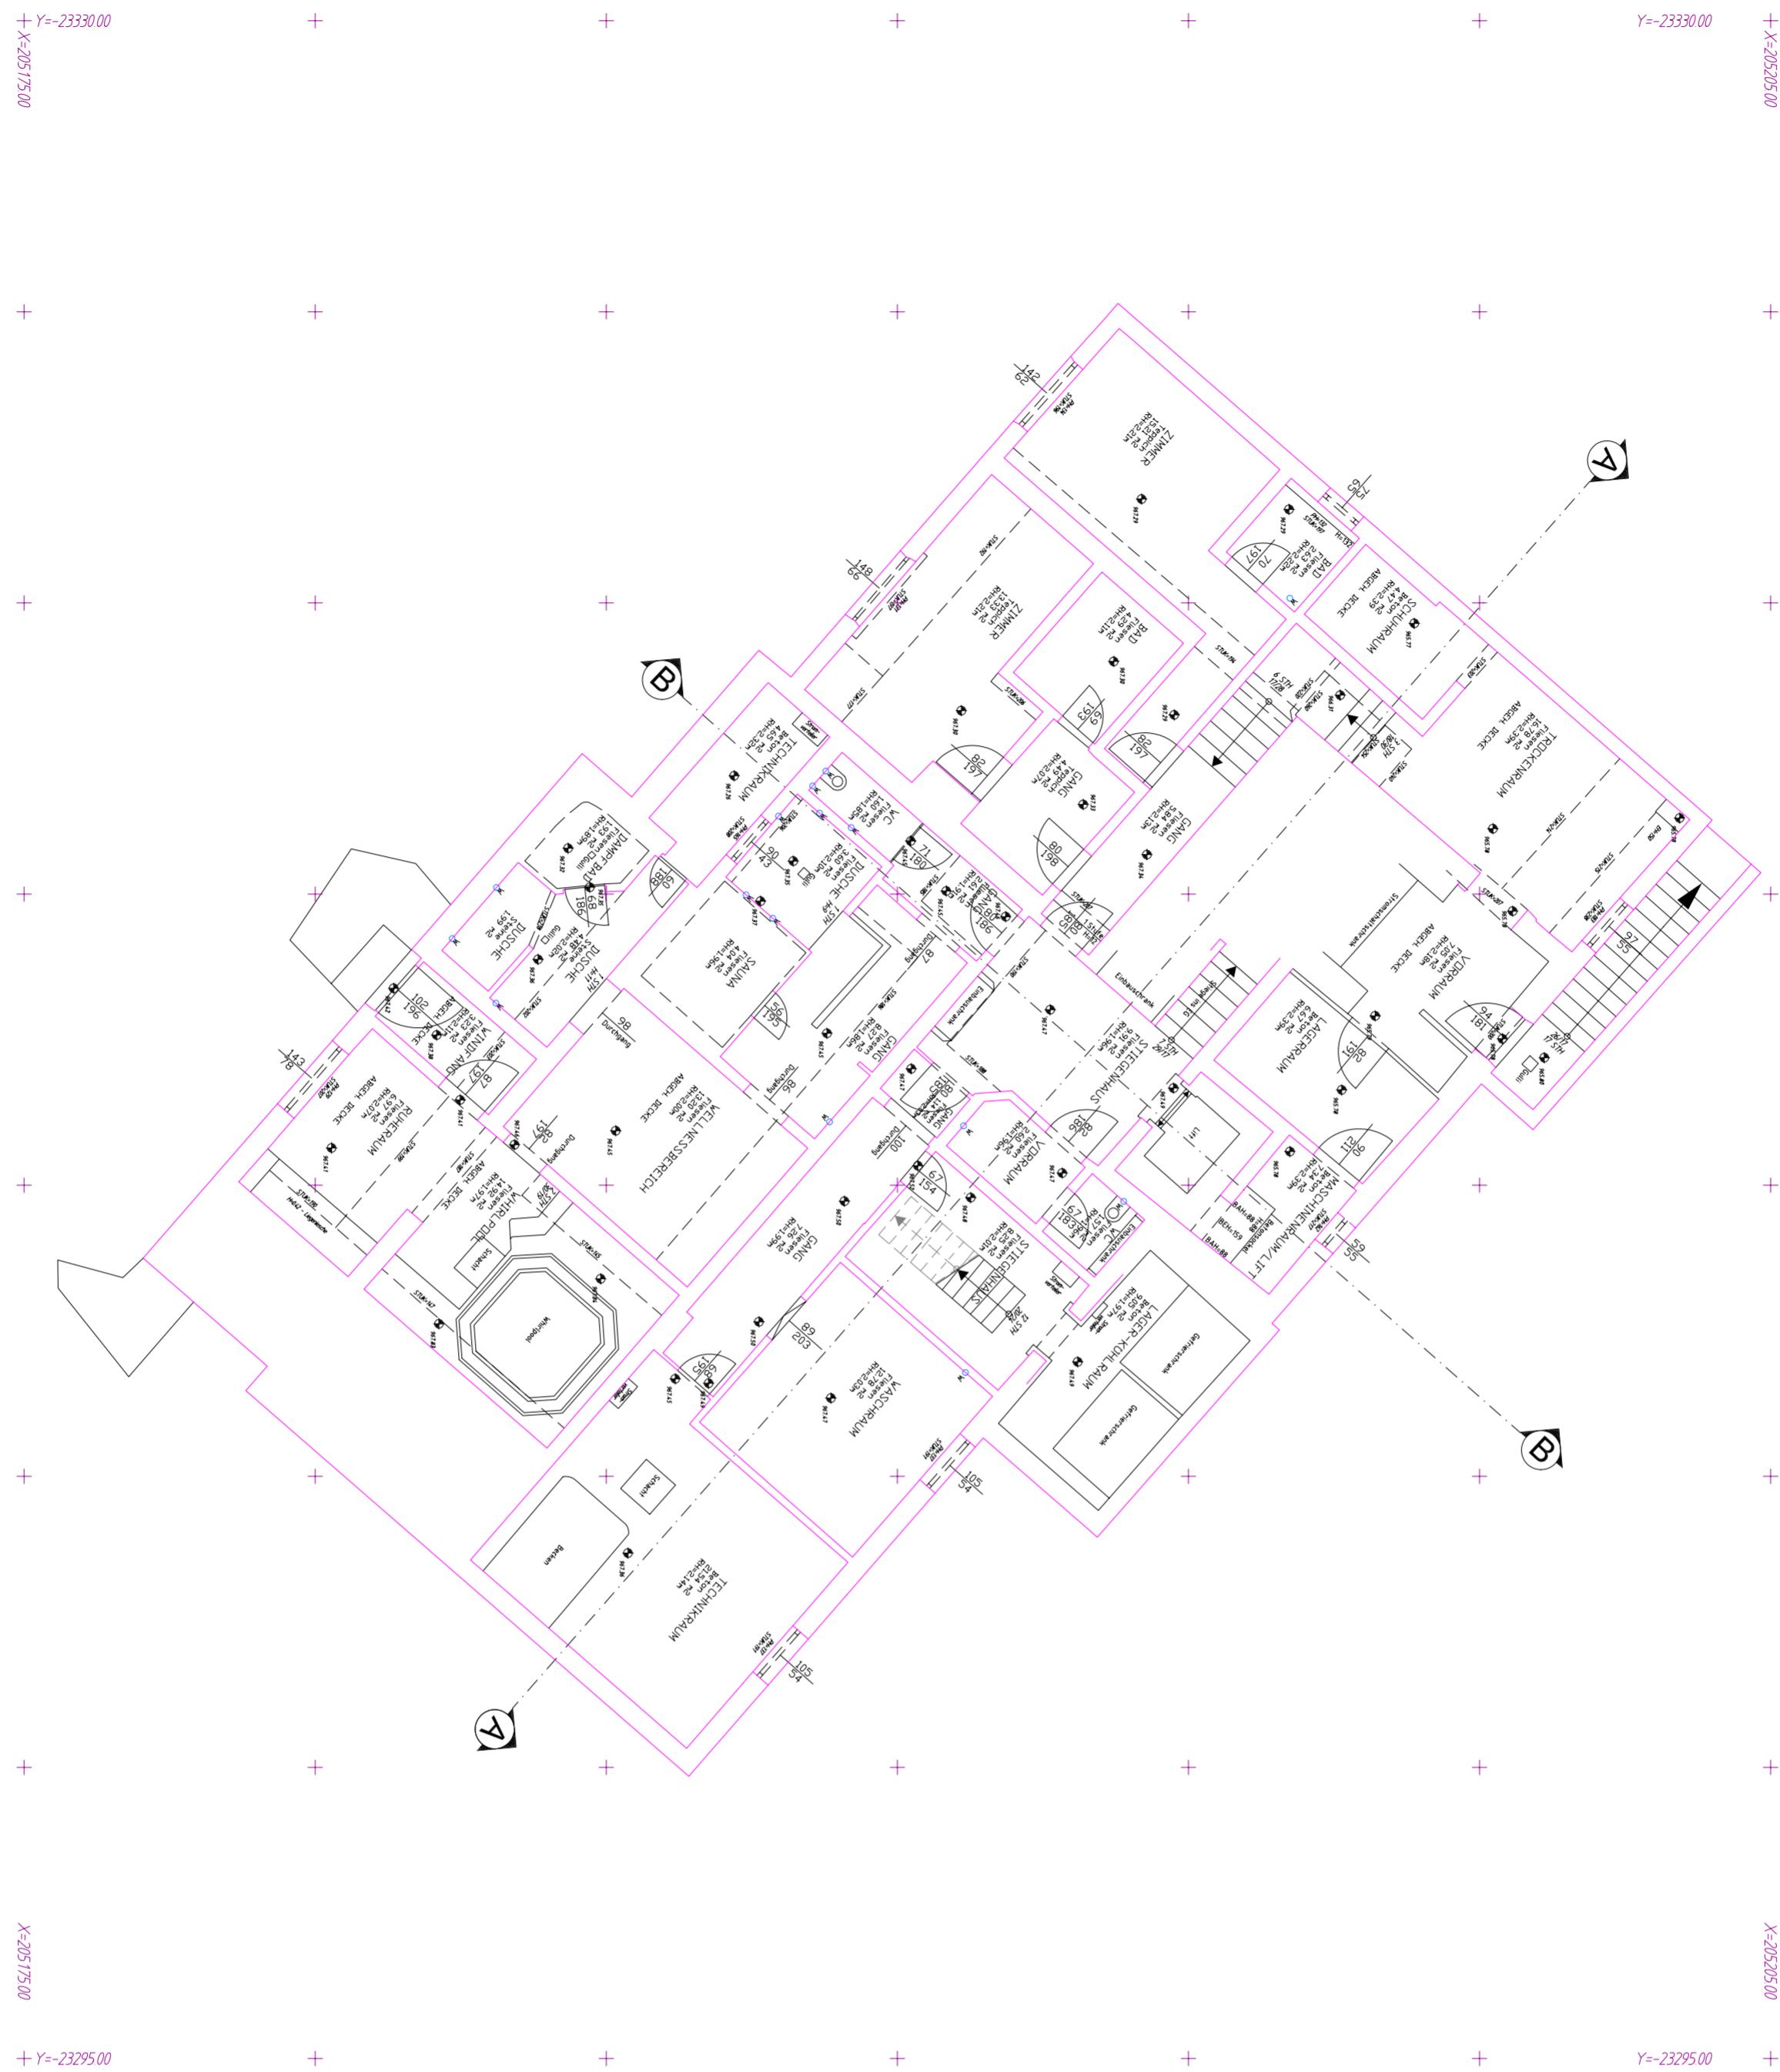

# Bauaufnahme

## Hotel Monika - Schulstr. 200b


### Gst. 2271/3 u. 2270 - KG Gaschurn

- ART UND TRAGFÄHIGKEIT VON MATERIALIEN SIND ZU ÜBERPRÜFEN !
- WANDSTÄRKEN: VOR BEGINN VON ARBEITEN SIND NATURMASSE ZU NEHMEN !! BESONDERS IM BEREICH VON HOLZVERKLEIDUNGEN !!
- ROHDECKENSTÄRKEN AUF GRUND UNTERSCHIEDLICHER BODENAUFBAUTEN !!
- TÜRMASSE SIND DURCHGANGSLICHTEN
- FENSTERMASSE ENTSPRECHEN DEN FENSTERSOCKMASSEN
- NICHT EINGEARBEITET !!

 <b>0,00</b>	<b>DUK.</b> <b>RH.</b> <b>PH.</b> <b>STUK.</b> <b>OK.</b> <b>WH.</b> <b>MH.</b> <b>BEH=</b> <b>BAH=</b> <b>FAH=</b>	<b>DECKENUNTERKANTE</b> <b>RAUMHÖHE</b> <b>PARAPETHÖHE</b> <b>STURZUNTERKANTE</b> <b>OBERRKANTE</b> <b>WANDHÖHE</b> <b>MAUEROBERRKANTE / HÖHE</b> <b>GEWÖLBEENDHÖHE / BOGENENDHÖHE</b> <b>GEWÖLBEANFANGSHÖHE / BOGENANFANGSHÖHE</b> <b>FENSTERANFANGSHÖHE BEI SCHRÄGEN BRUSTUNGEN</b>	<b>HÖHENKOTE BEZUGSPUNKT</b> – absolute Meereshöhe <b>BODEN</b> bzw. <b>PODESTHÖHEN</b> <b>HÖHENKOTE BEZUGSPUNKT</b> – absolute Meereshöhe <b>BÖGEN</b> / <b>GEWÖLBE</b> / <b>STÜRZE</b>
--	--	--	---

30

Bauaufnahme				
Hotel Monika - Schulstr. 200b				
Gst. 2271/3 u. 2270 - KG Gaschurn				
Plan Nr.:	Ausführung:	Masstab	GZ:	Datum:
5547-KG/09	1.	1:100	5547/09	27.01.2010

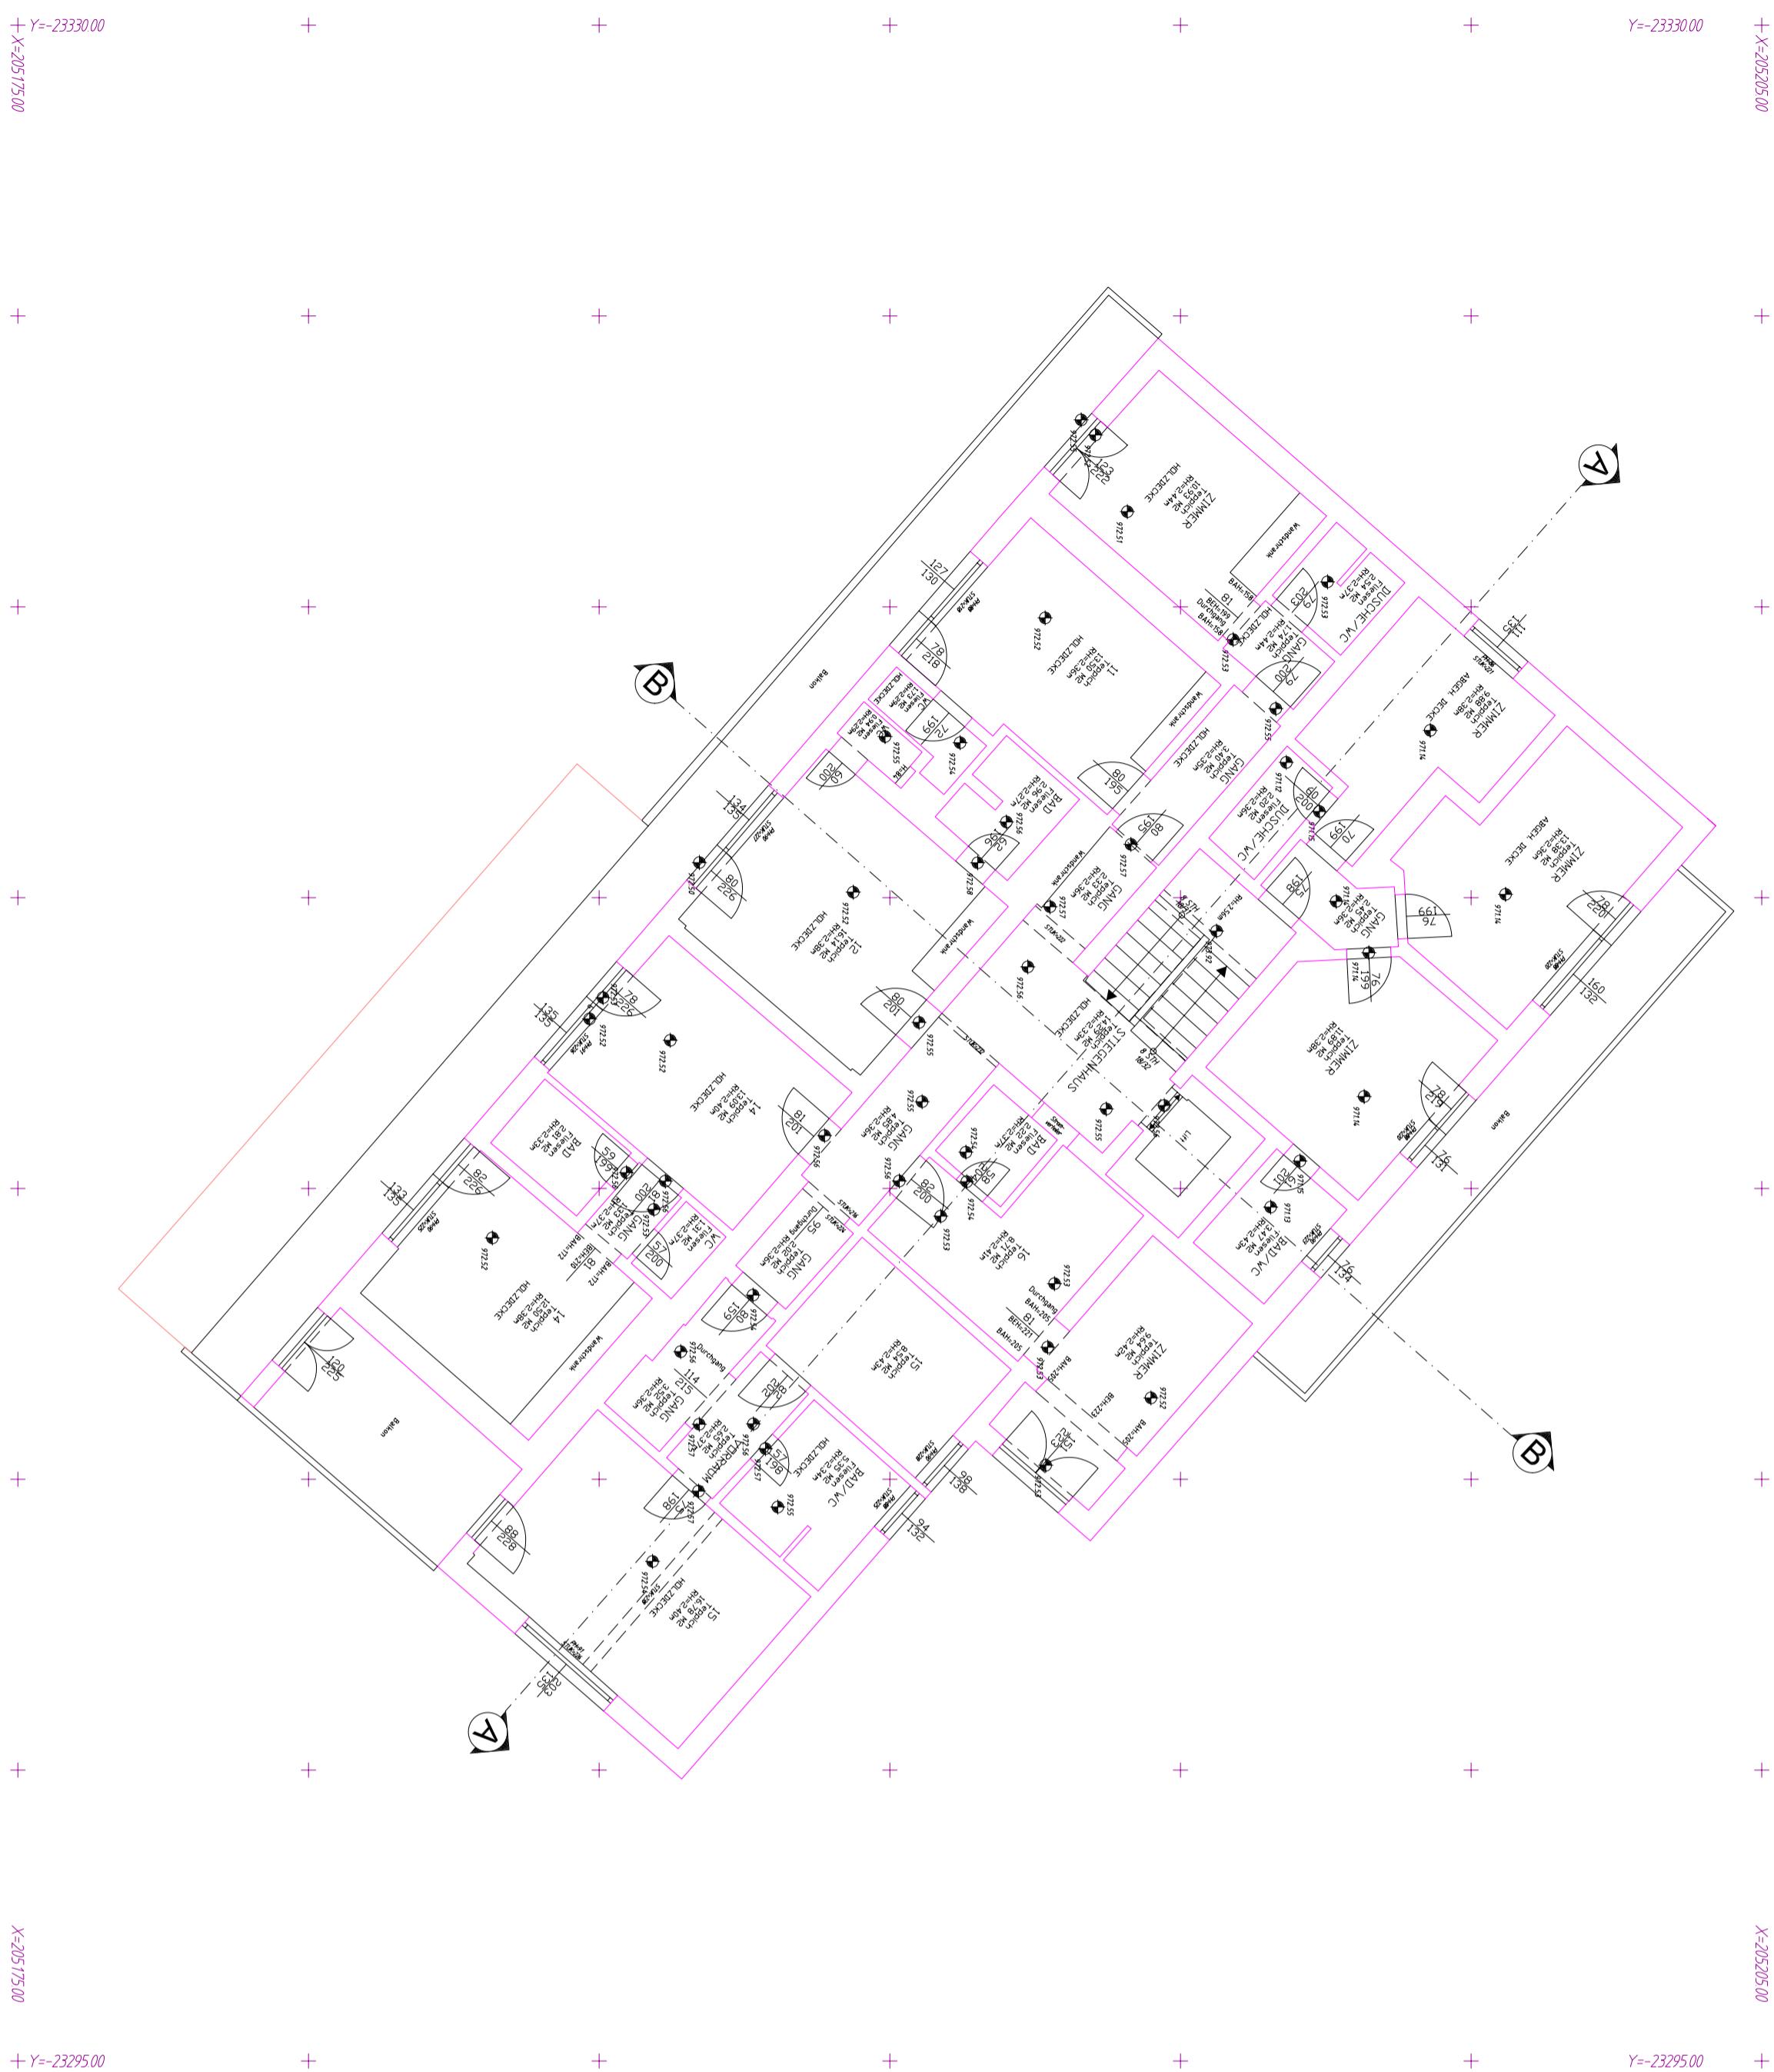

**OG 1**

**VERMESSUNG**  
**MICHAEL DOBLER**


Vermessungsbüro Dobler GmbH  
Ingenieurbüro für Vermessungswesen  
Tel 05552-62140  
Fax 05552-62140-6  
office@tobobler.at  
www.tobobler.at

## Bauaufnahme

### Hotel Monika - Schulstr. 200b

### Gst. 2271/3 u. 2270 - KG Gaschurn

Plan Nr.:	Ausführung:	Masstab	GZ:	Datum:
5547-OG1/09	1.	1:100	5547/09	27.01.2010

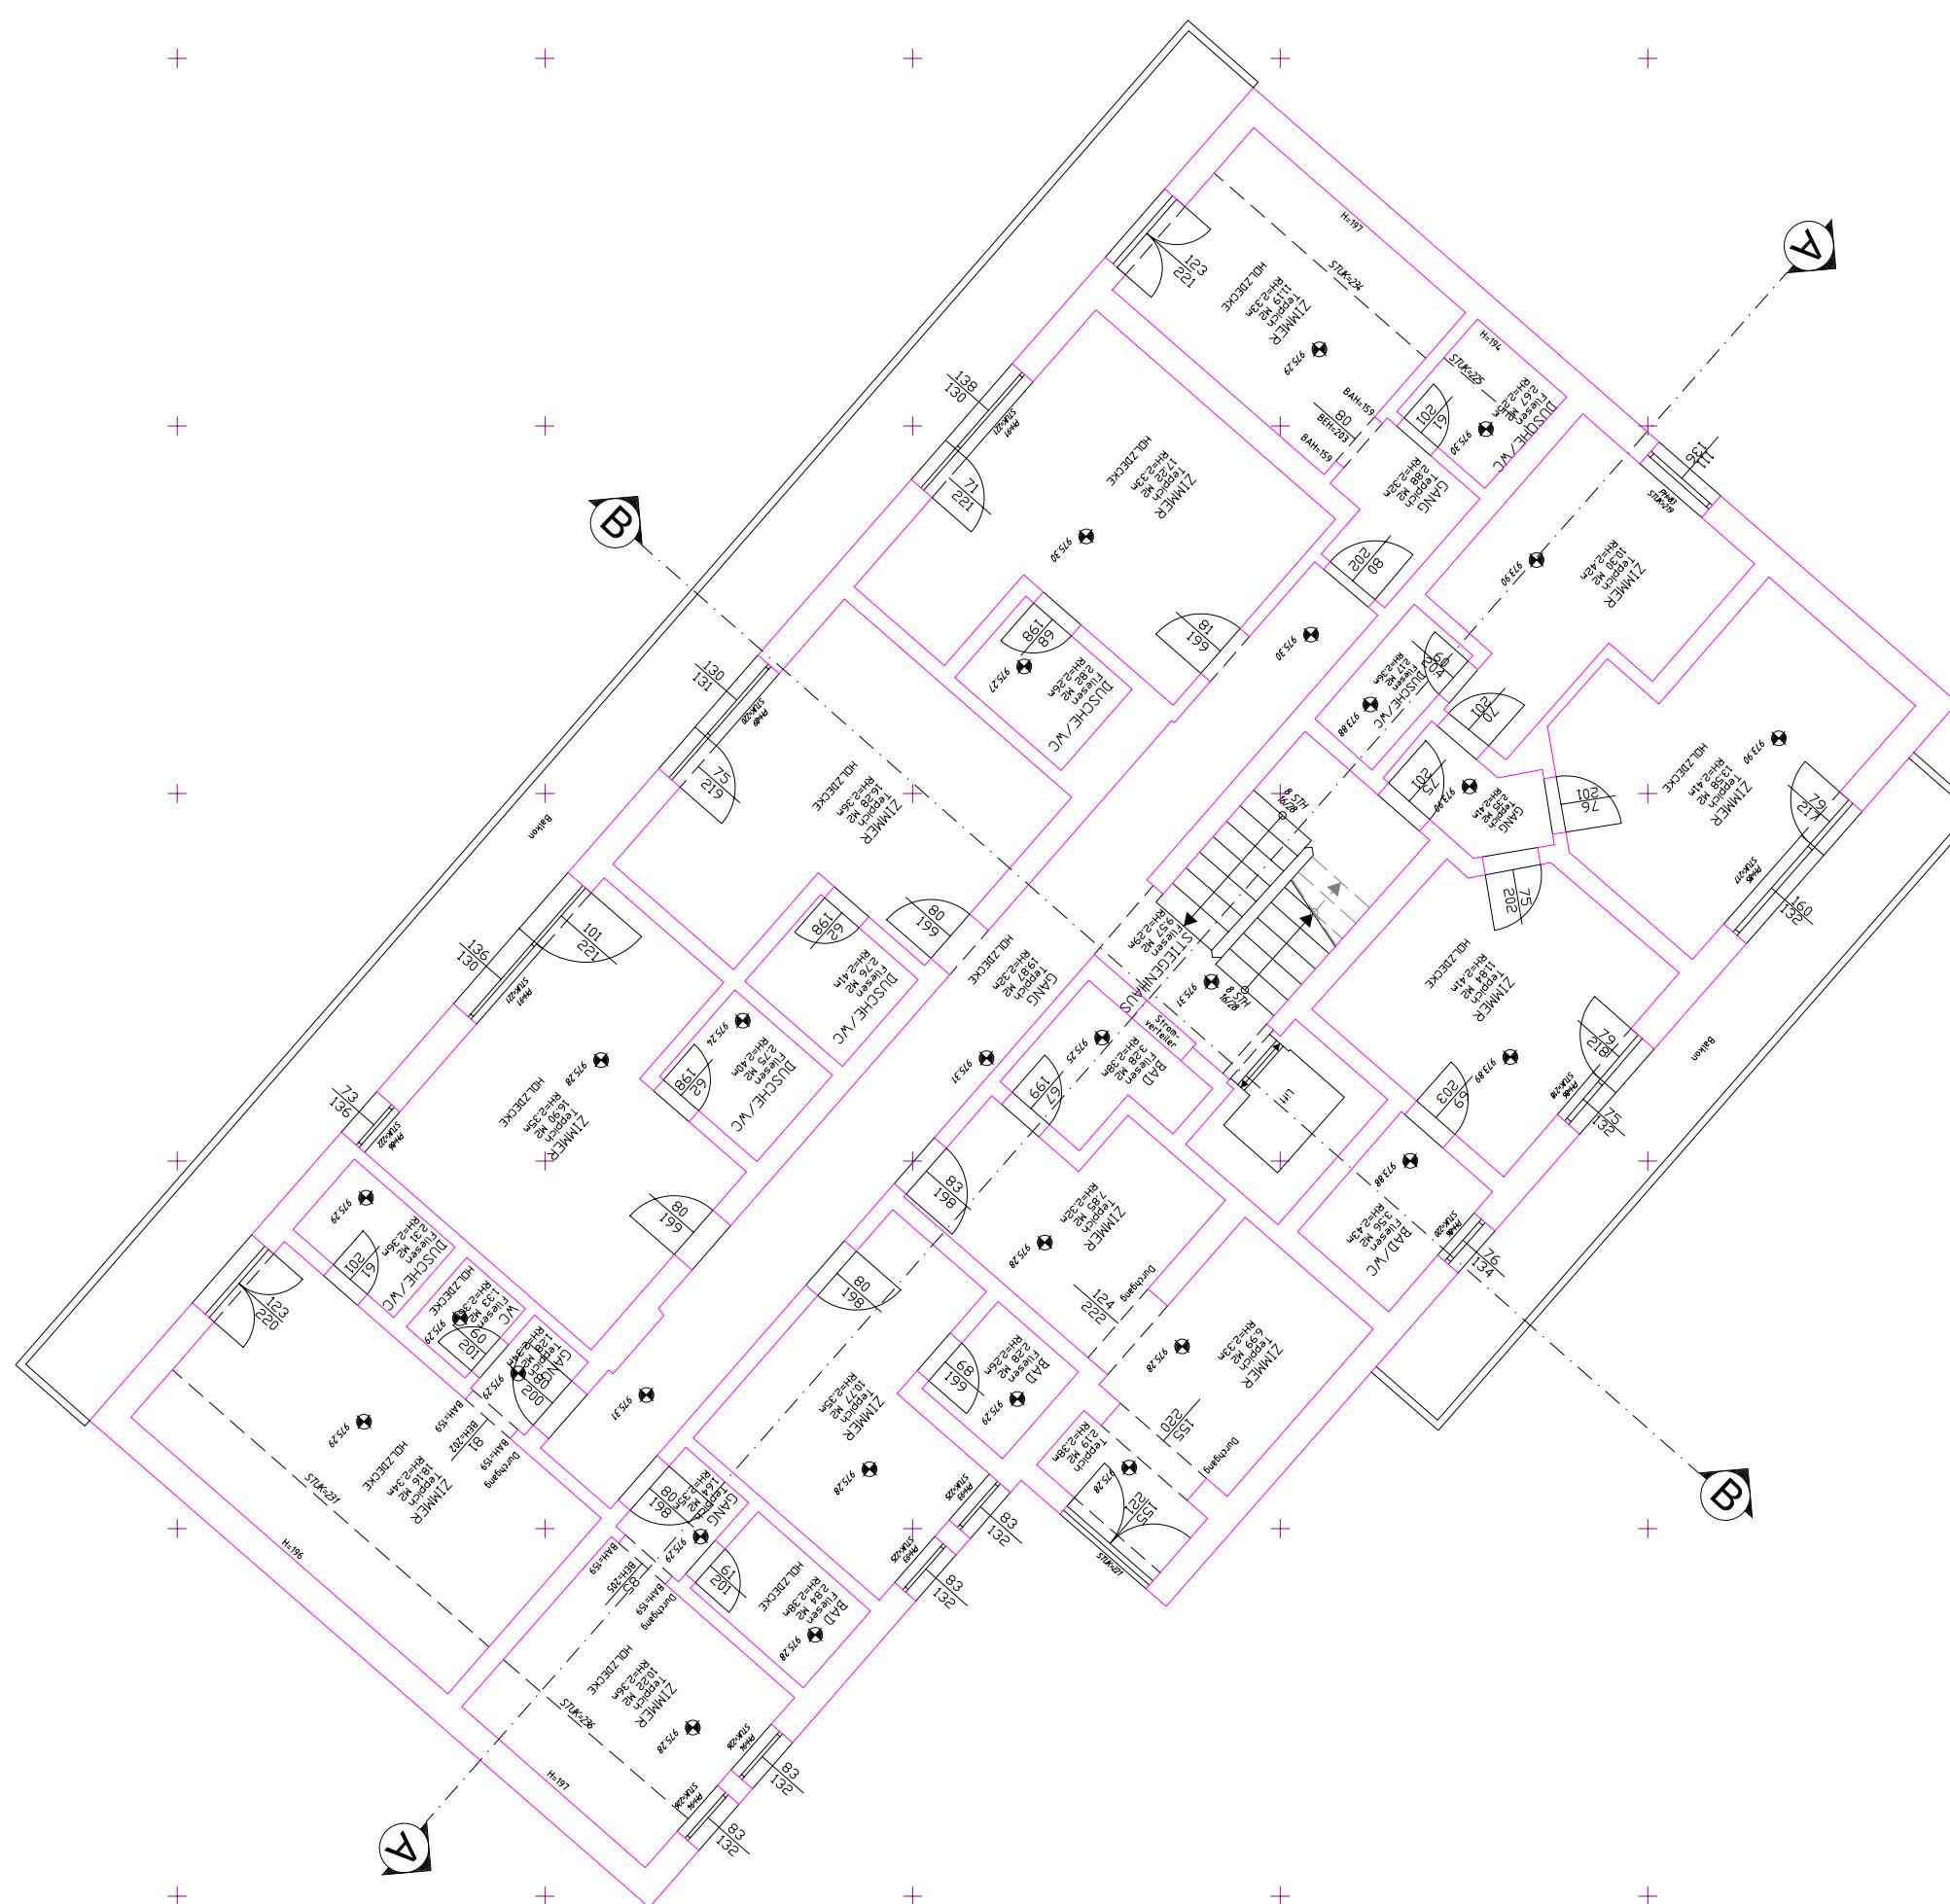

- ART UND TRAGFÄHIGKEIT VON MATERIALIEN SIND ZU UBERPRÜFEN !
- WANDSTÄRKEN: VOR BEGINN VON ARBEITEN SIND NATURMASSE ZU NEHMEN !! BESONDERS IM BEFELD VON HOLZVERLEIDUNGEN !!
- ROHDECKENSTÄRKEN AUF GRUND UNTERSCHIEDLICHER BODENAUFBAUTEN !! NICHT EINGEARBEITET !!
- TÜRMASSE SIND DURCHGÄNSLICHEN
- FENSTERMASSE ENTSPRECHEN DEN FENSTERSOCKMASSEN

DUK. DECKENUNTERKANTE  
 RH. RAUHMÖHE  
 PH. PARAPTHÖHE  
 STUK. STURZUNTERKANTE  
 OK. OBERKANTE  
 WH. WANDHOHE  
 MAUERKANTE/HÖHE  
 BEI= GEWÖLBEHÖHE / BÖGENHÖHE  
 BAHE= GEWÖLBEANFANGSHÖHE / BÖGENANFANGSHÖHE  
 FAN= FENSTERANFANGSHÖHE BEI SCHRÄGEN BRÜSTUNGEN

HÖHENKOTE BEZUGSPUNKT 1 – absolute Meereshöhe BODEN bzw. PODSTHÖHEN  
 HÖHENKOTE BEZUGSPUNKT 2 – absolute Meereshöhe BÖGEN / GEWÖLBE / STÜRZE

**OG2**

**Bauaufnahme**  
**Hotel Monika - Schulstr. 200b**  
**Gst. 2271/3 u. 2270 - KG Gaschurn**

Plan Nr.:	Ausführung:	Masstab	GZ.:	Datum:
5547-OG2/09	1.	1:100	5547/09	27.01.2010

**VERMESSUNG**  
**MICHAEL DOBLER**

Vermessungsbüro Dobler GmbH  
 Ingenieurbüro für Vermessungswesen  
 Tel 0552-62140  
 Fax 0552-62140-6  
 office@tdobbler.at  
 www.tdobbler.at

